




COMMUNE DE CHAMPAGNE


RESEAUX EAUX USEES RESEAUX EAUX PLUVIALES

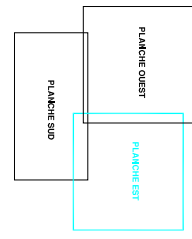

PLAN DE RECOLEMENT

ECHELLE 1/1000
DIDIER BUNEL
Mars 2015

Reference : 01700

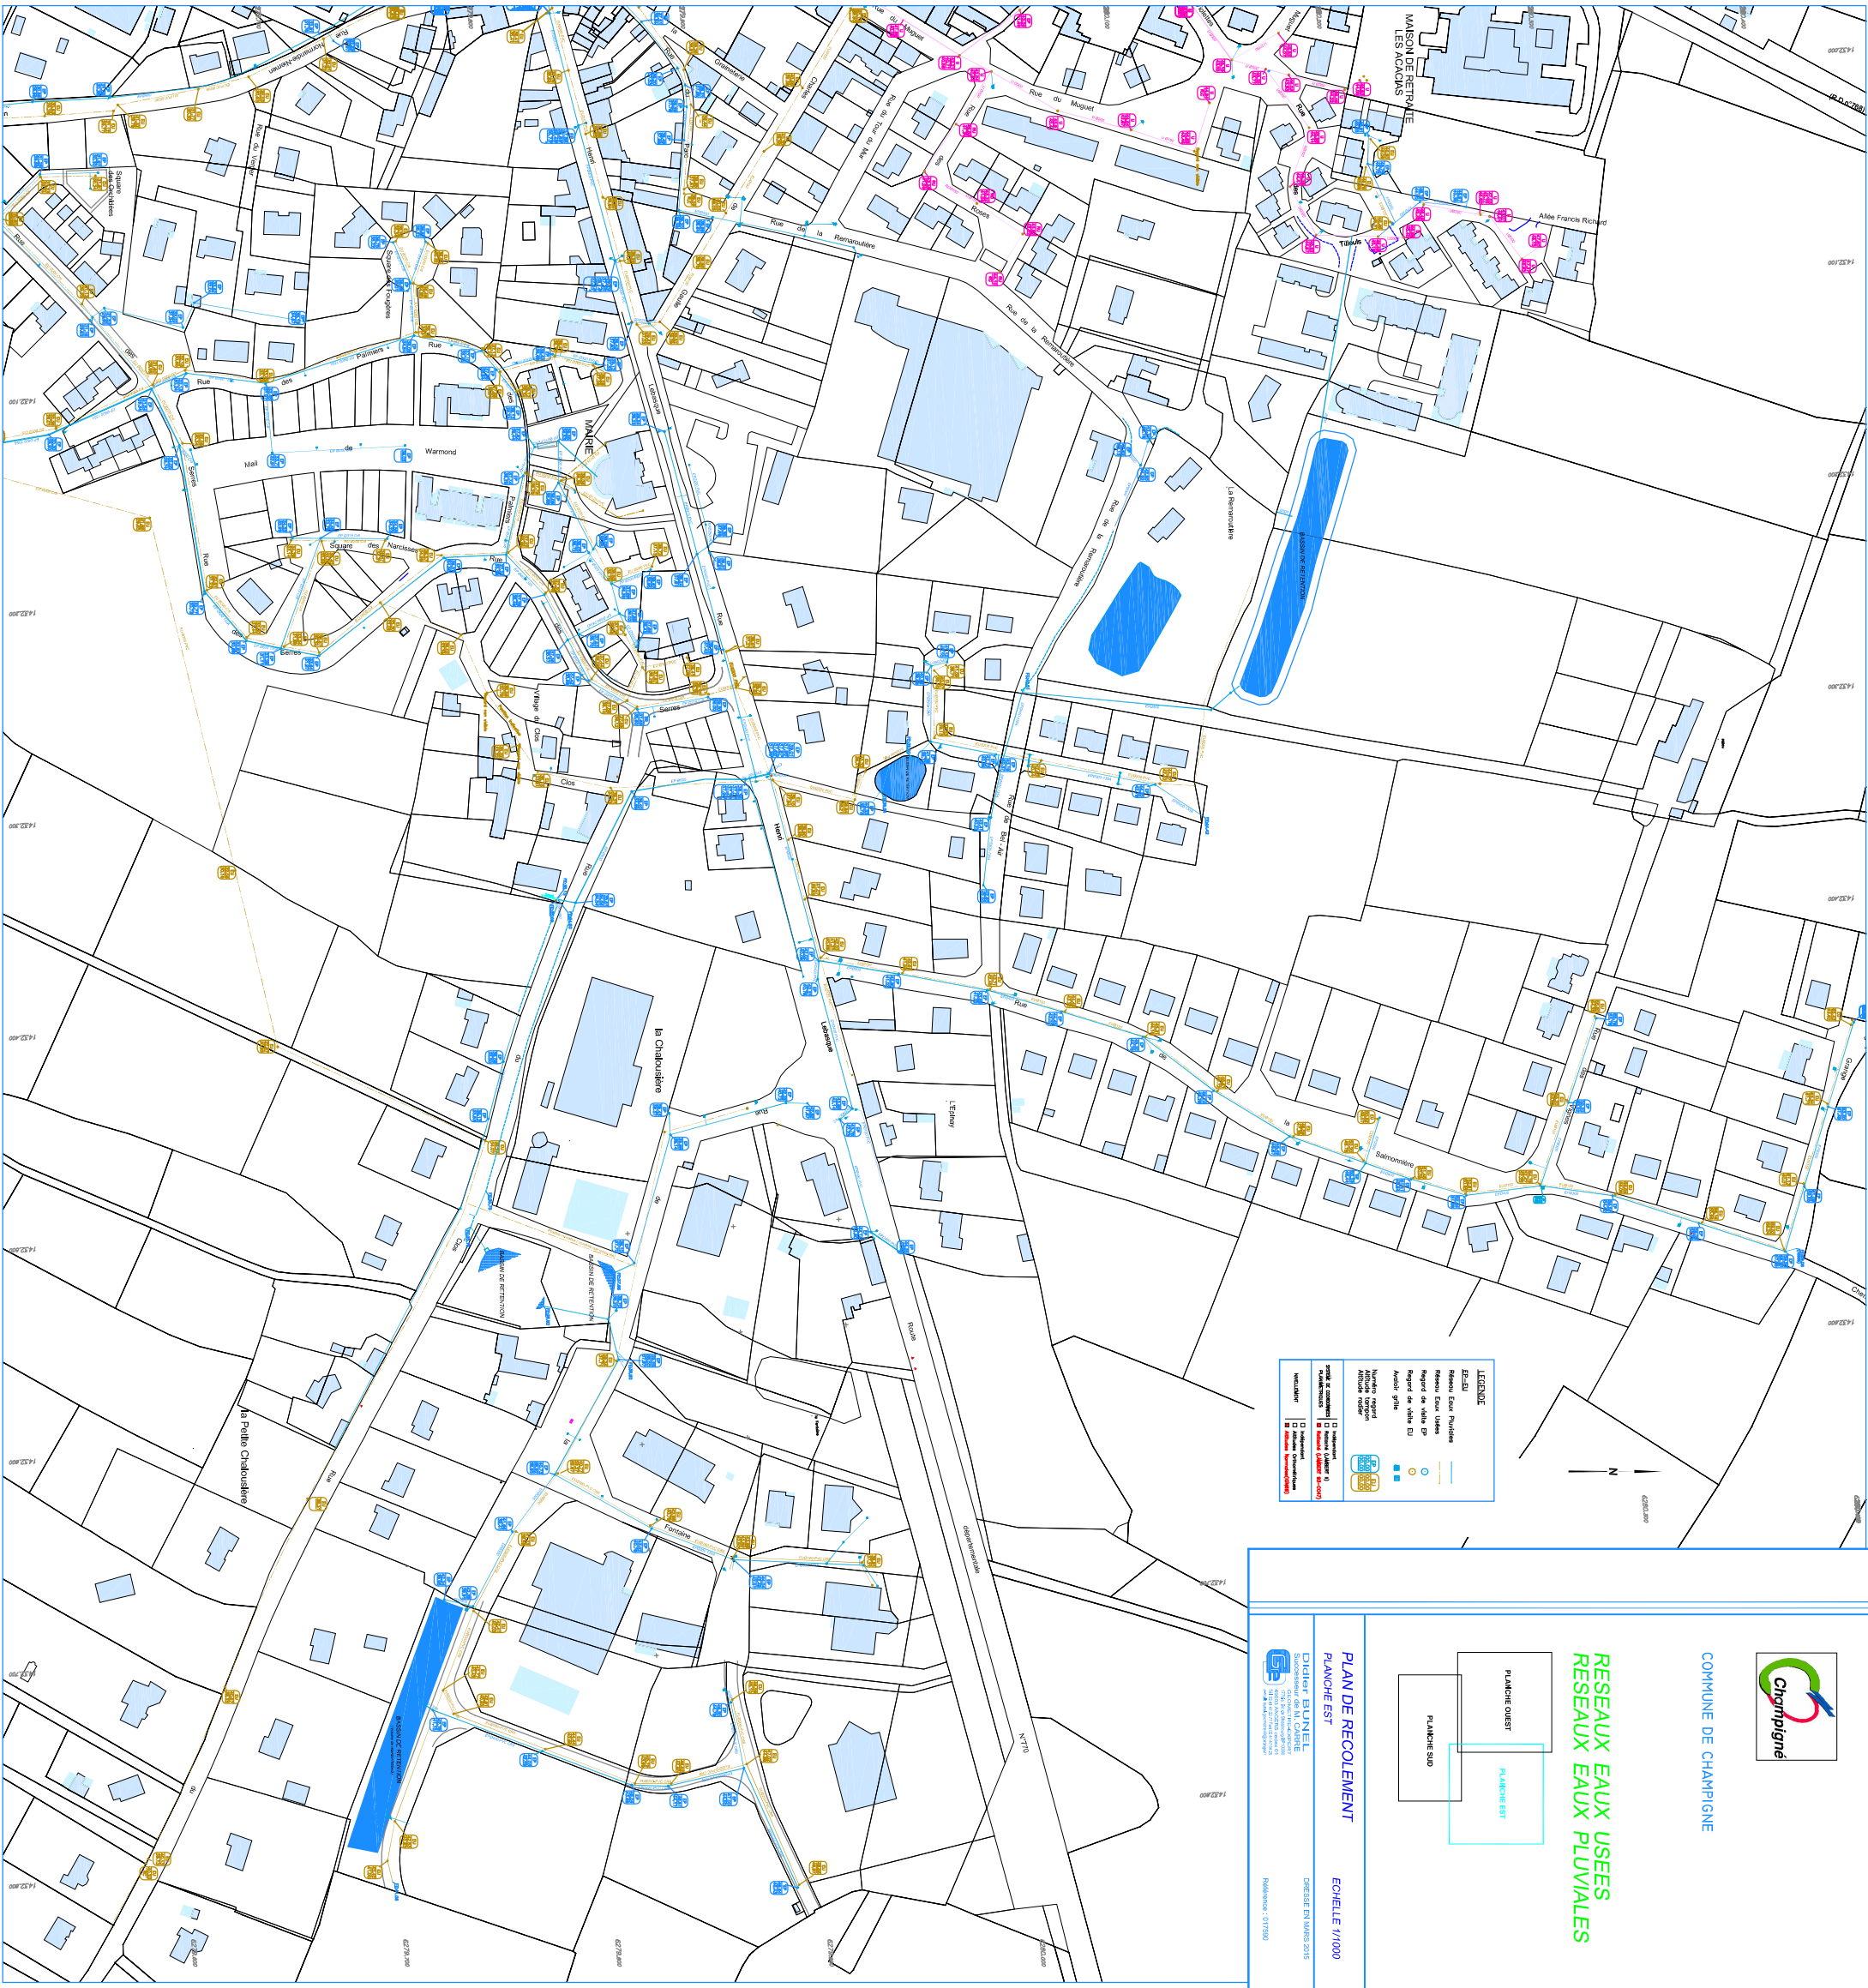

LEGENDE

Éléments

- Réseau Eau Pluie
- Réseau Eau Usée
- Regard de visite EP
- Regard de visite EU
- Arrière grille

