



COMMUNE DE CHAMPIGNÉ

RESEAUX EAUX USEES RESEAUX EAUX PLUVIALES

VILLAGE DES BRUNELLIERES

PLAN DE RECOLEMENT

ECHELLE 1/1000

Didier BUNEL
Successeur de M. CANNE

DRESSE EN MARS 2015

Référence : 017590


LEGENDE

- EP-EU
- Réseau Eaux Pluviales
- Réseau Eaux Usées
- Regard de visite EP
- Regard de visite EU
- Avaloir grille

EP-EU
 EP
 EU

 Altitudes Orthométriques
 Altitudes Normales(IGN69)


Numéros regard
Altitude temporel
Altitude réelle

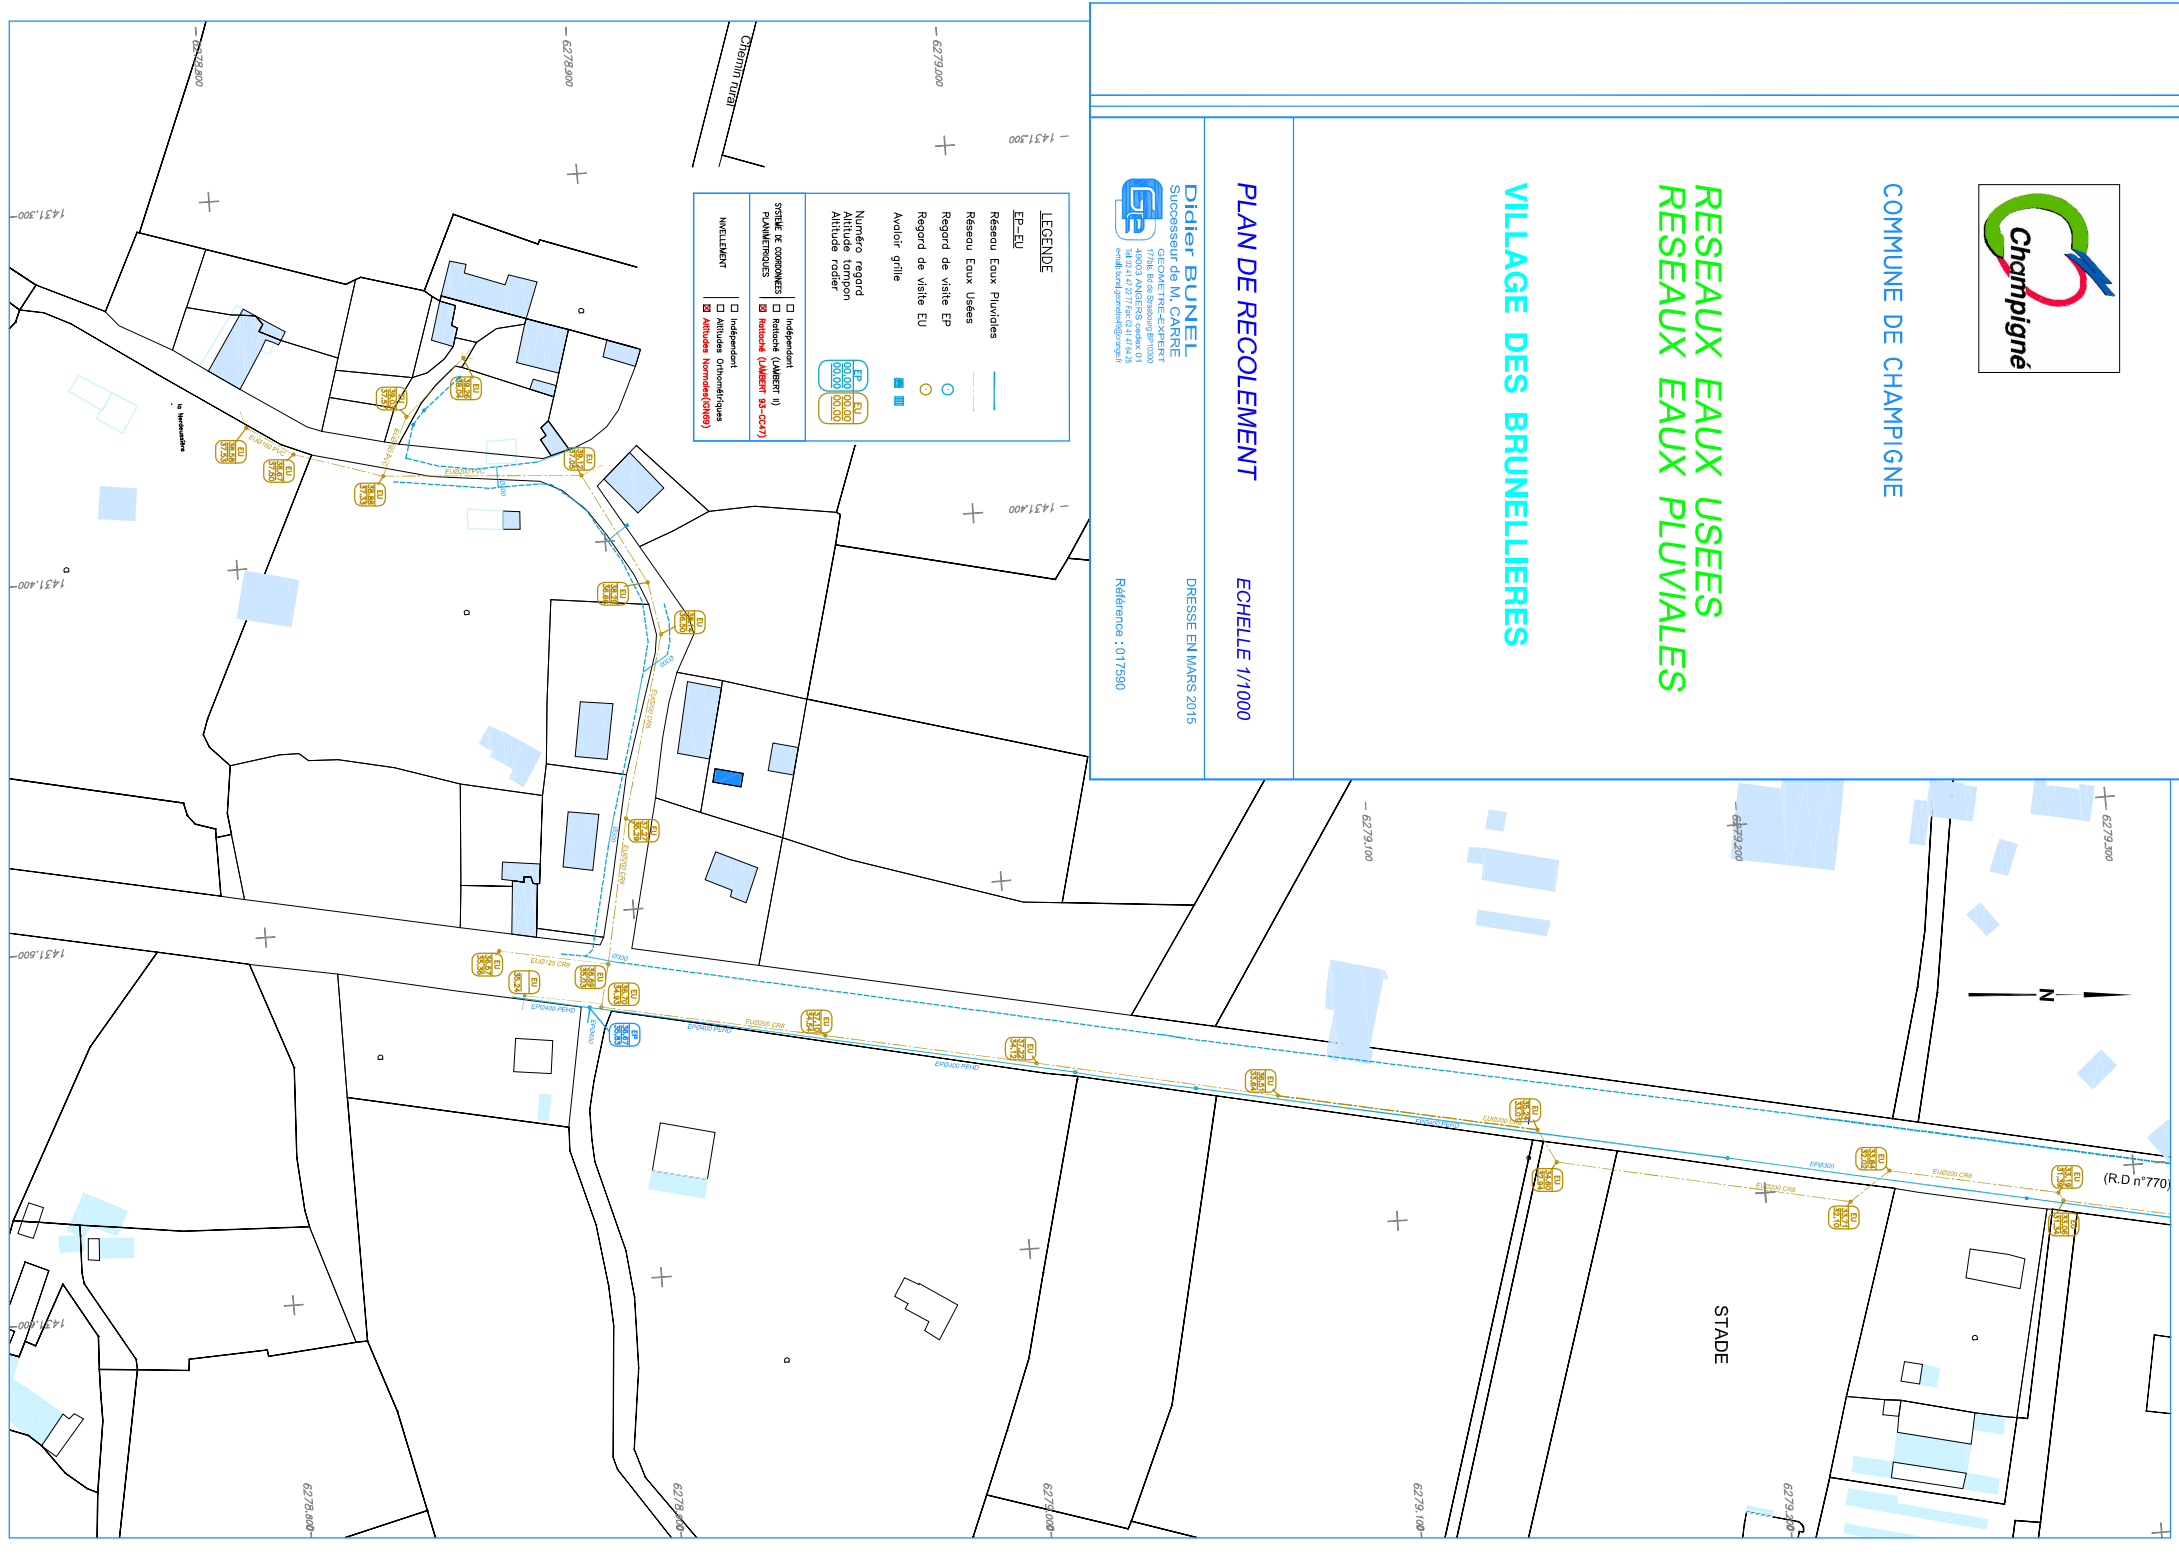




RESEAUX EAUX USEES RESEAUX EAUX PLUVIALES

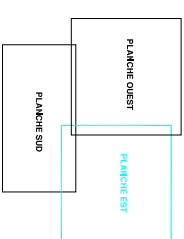


PLAN DE RECOLEMENT

ECHELLE 1/1000

Didier BUNEL

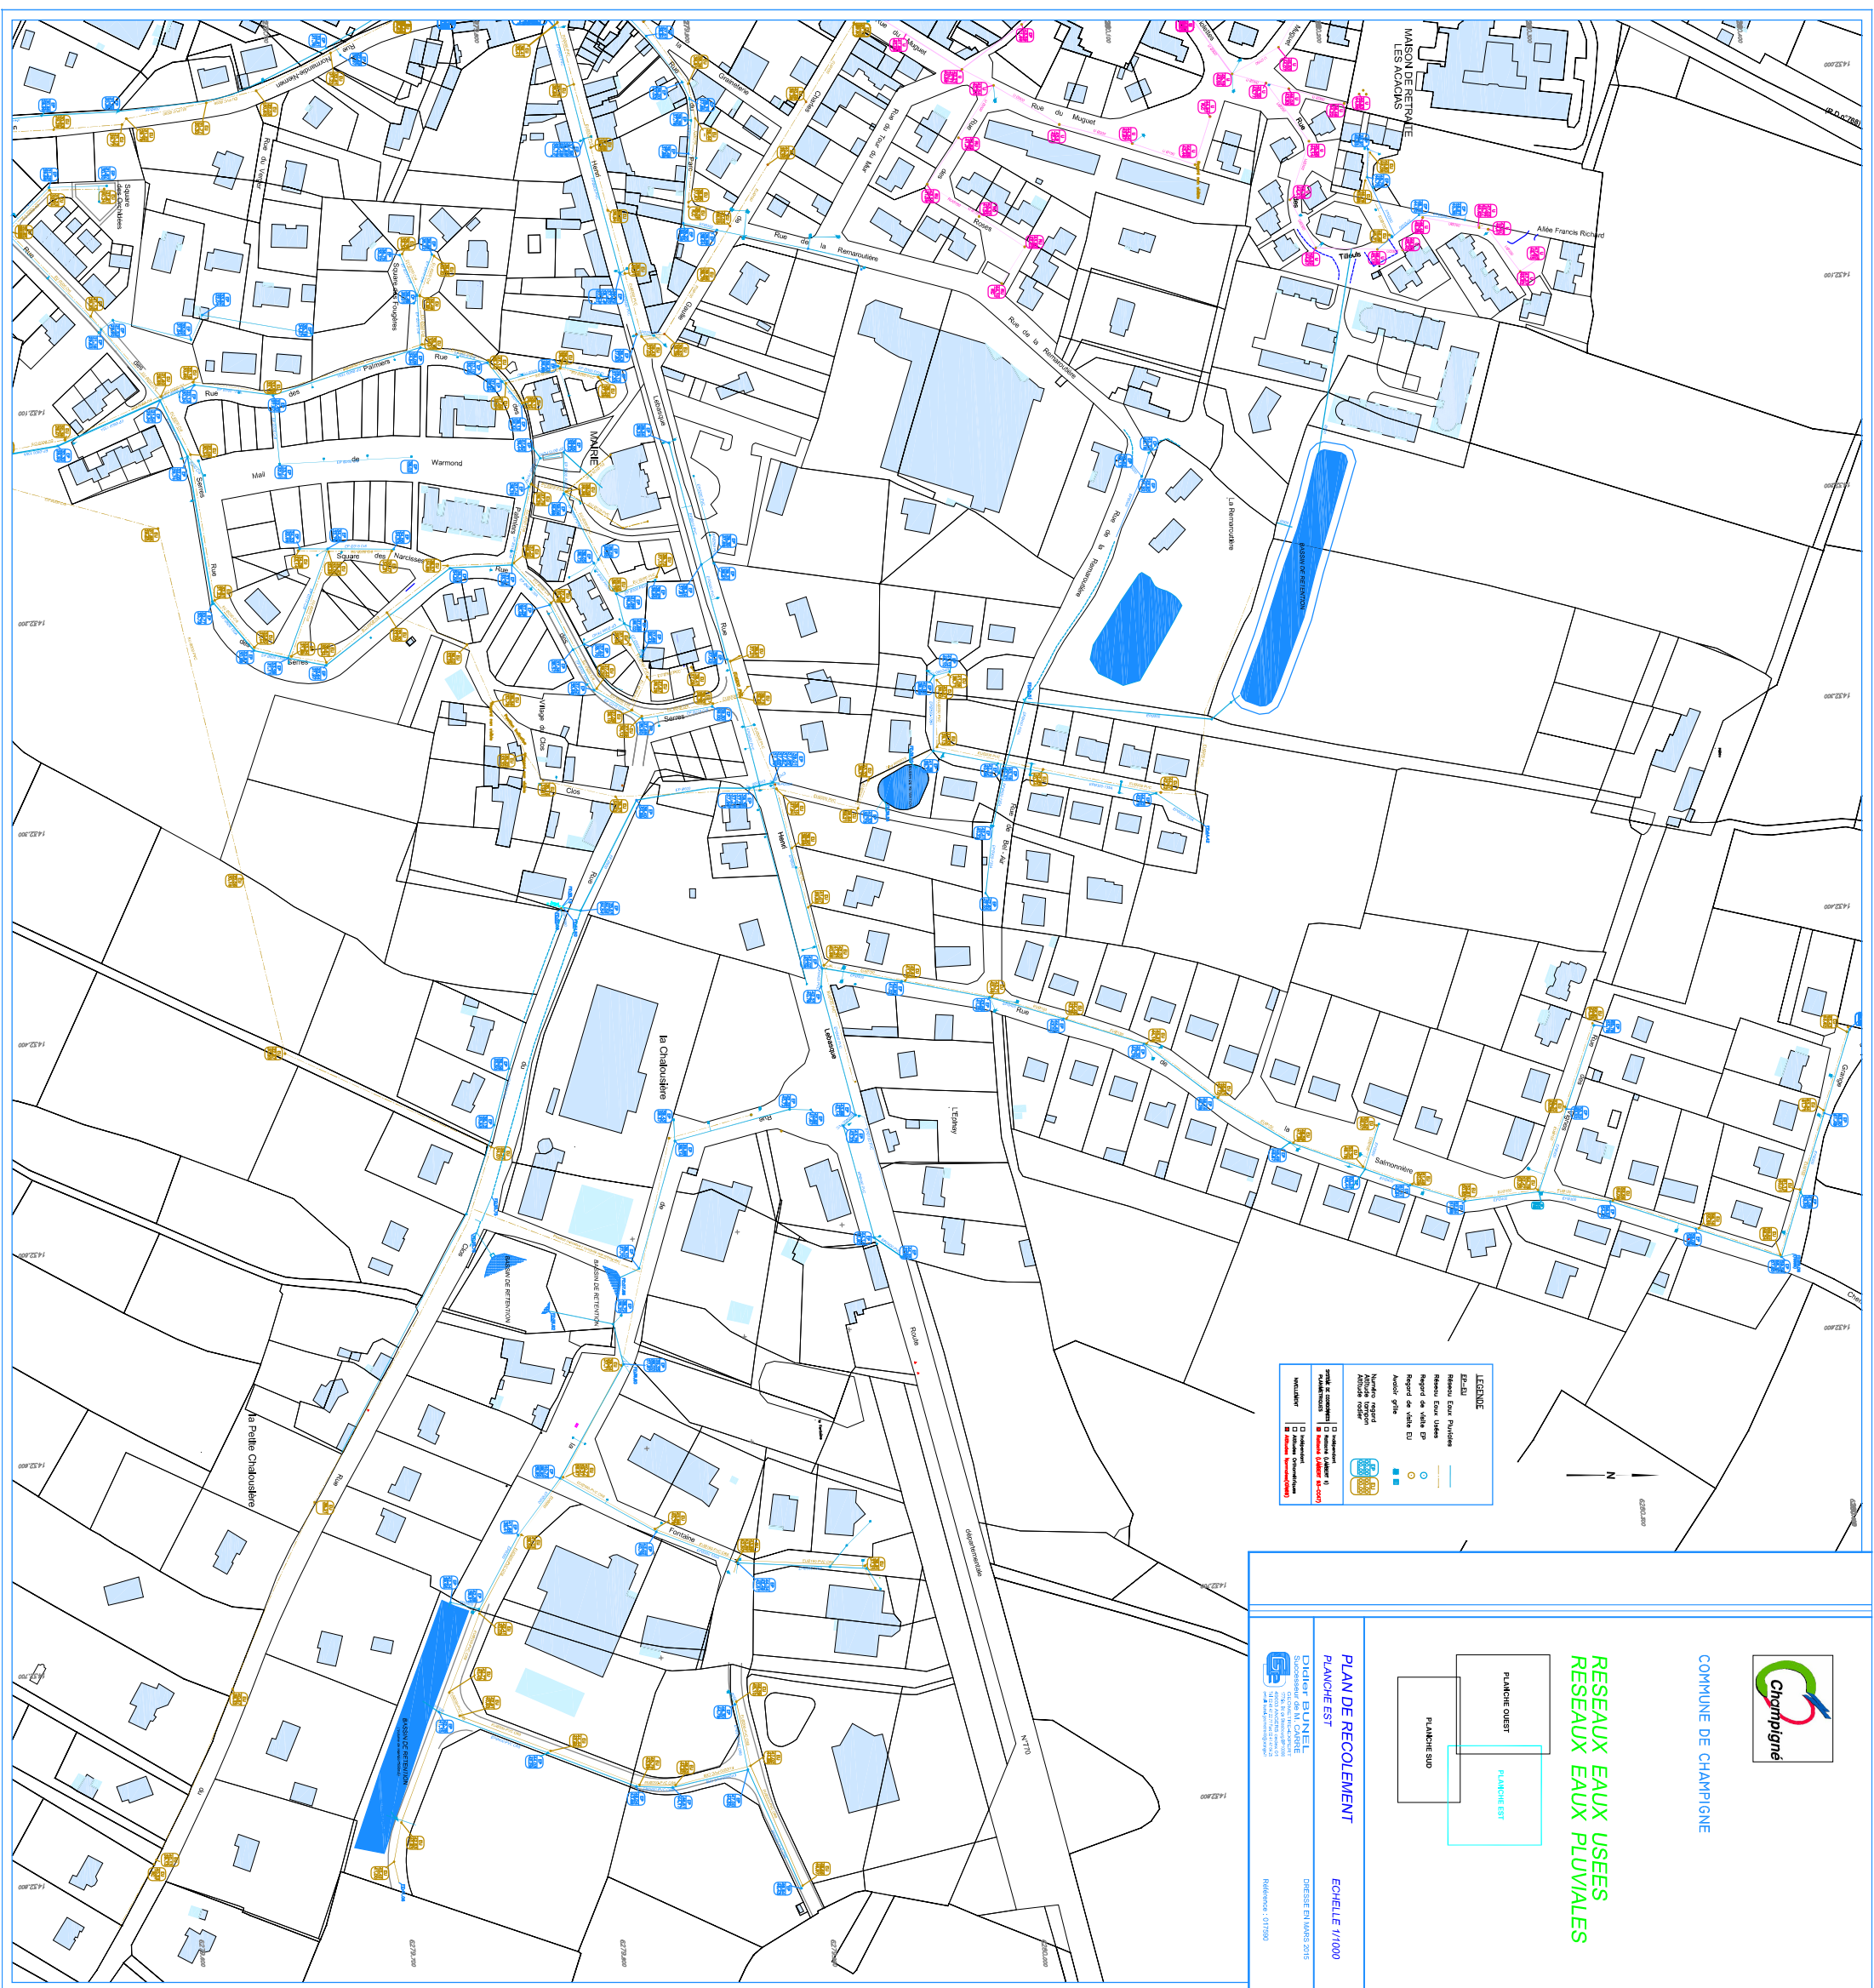



COMMUNE DE CHAMPIGNÉ

RESEAUX EAUX USEES RESEAUX EAUX PLUVIALES

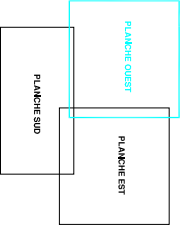

PLAN DE RECOLEMENT

ECHELLE 1/1000

Diédier BUNEL




LEGENDE


- Échelle
- Réseau Eau Usées
- Réseau Eau Pluies
- Regard de visite EP
- Regard de visite EU

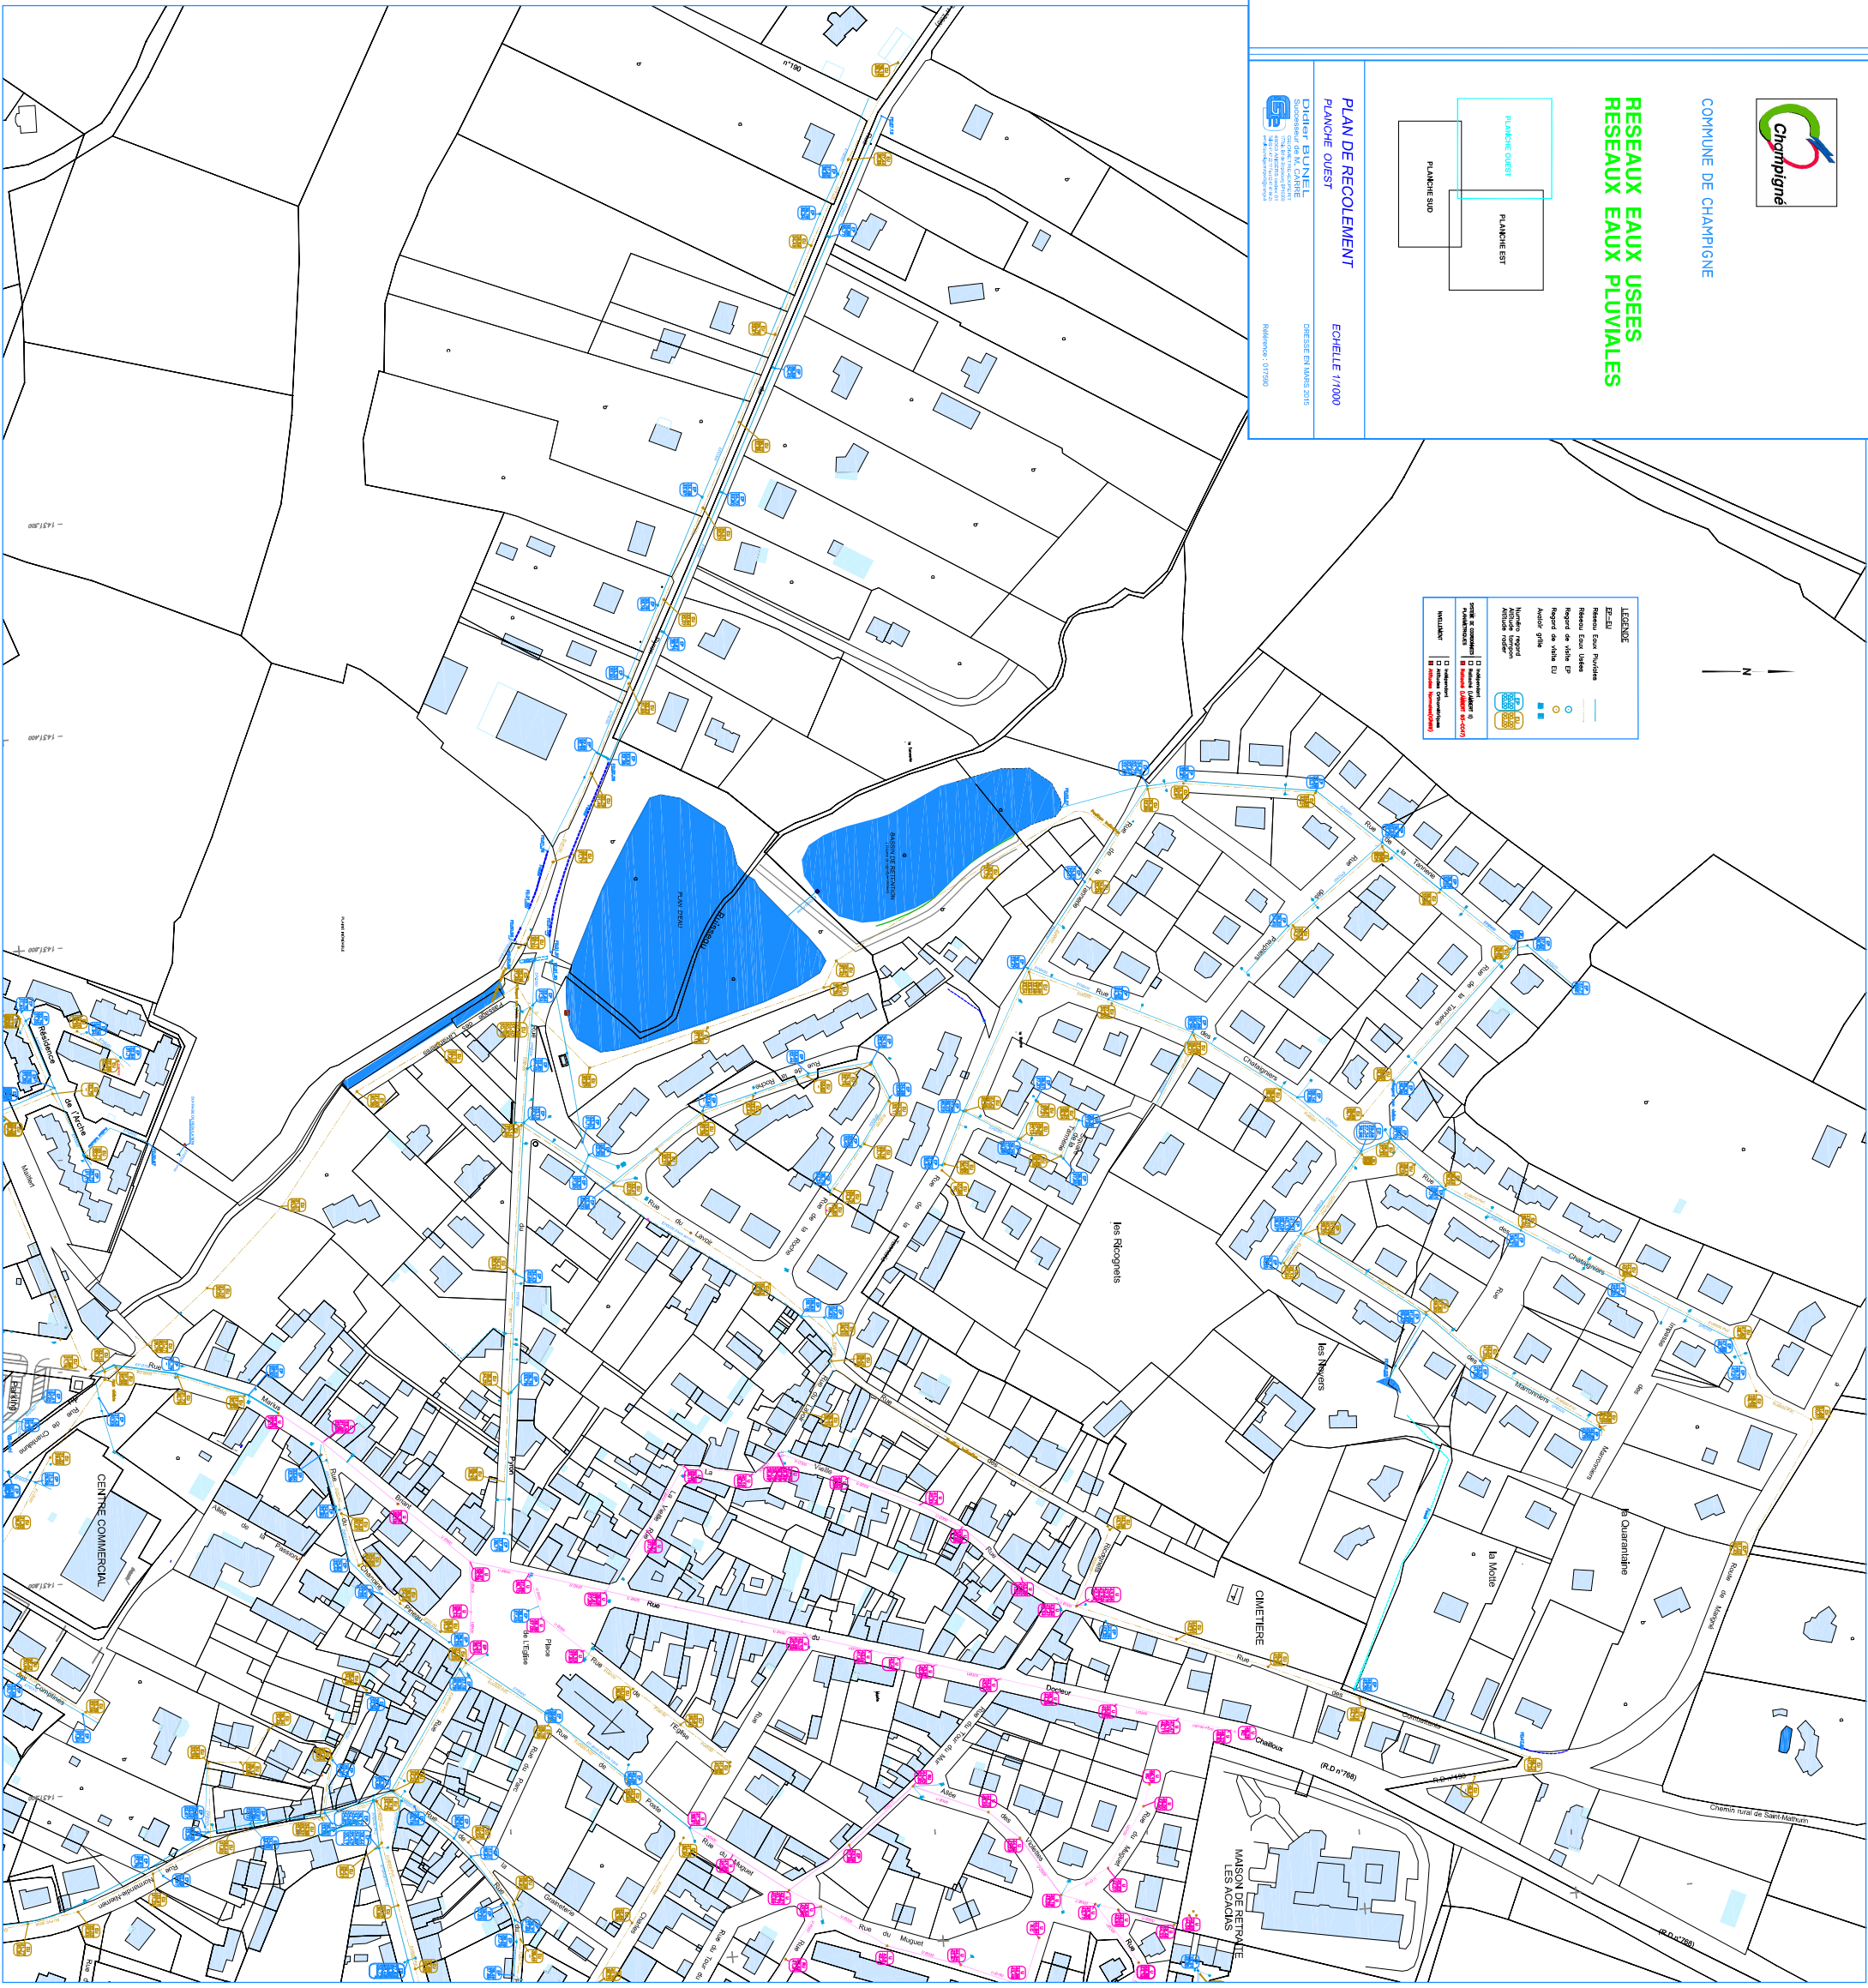

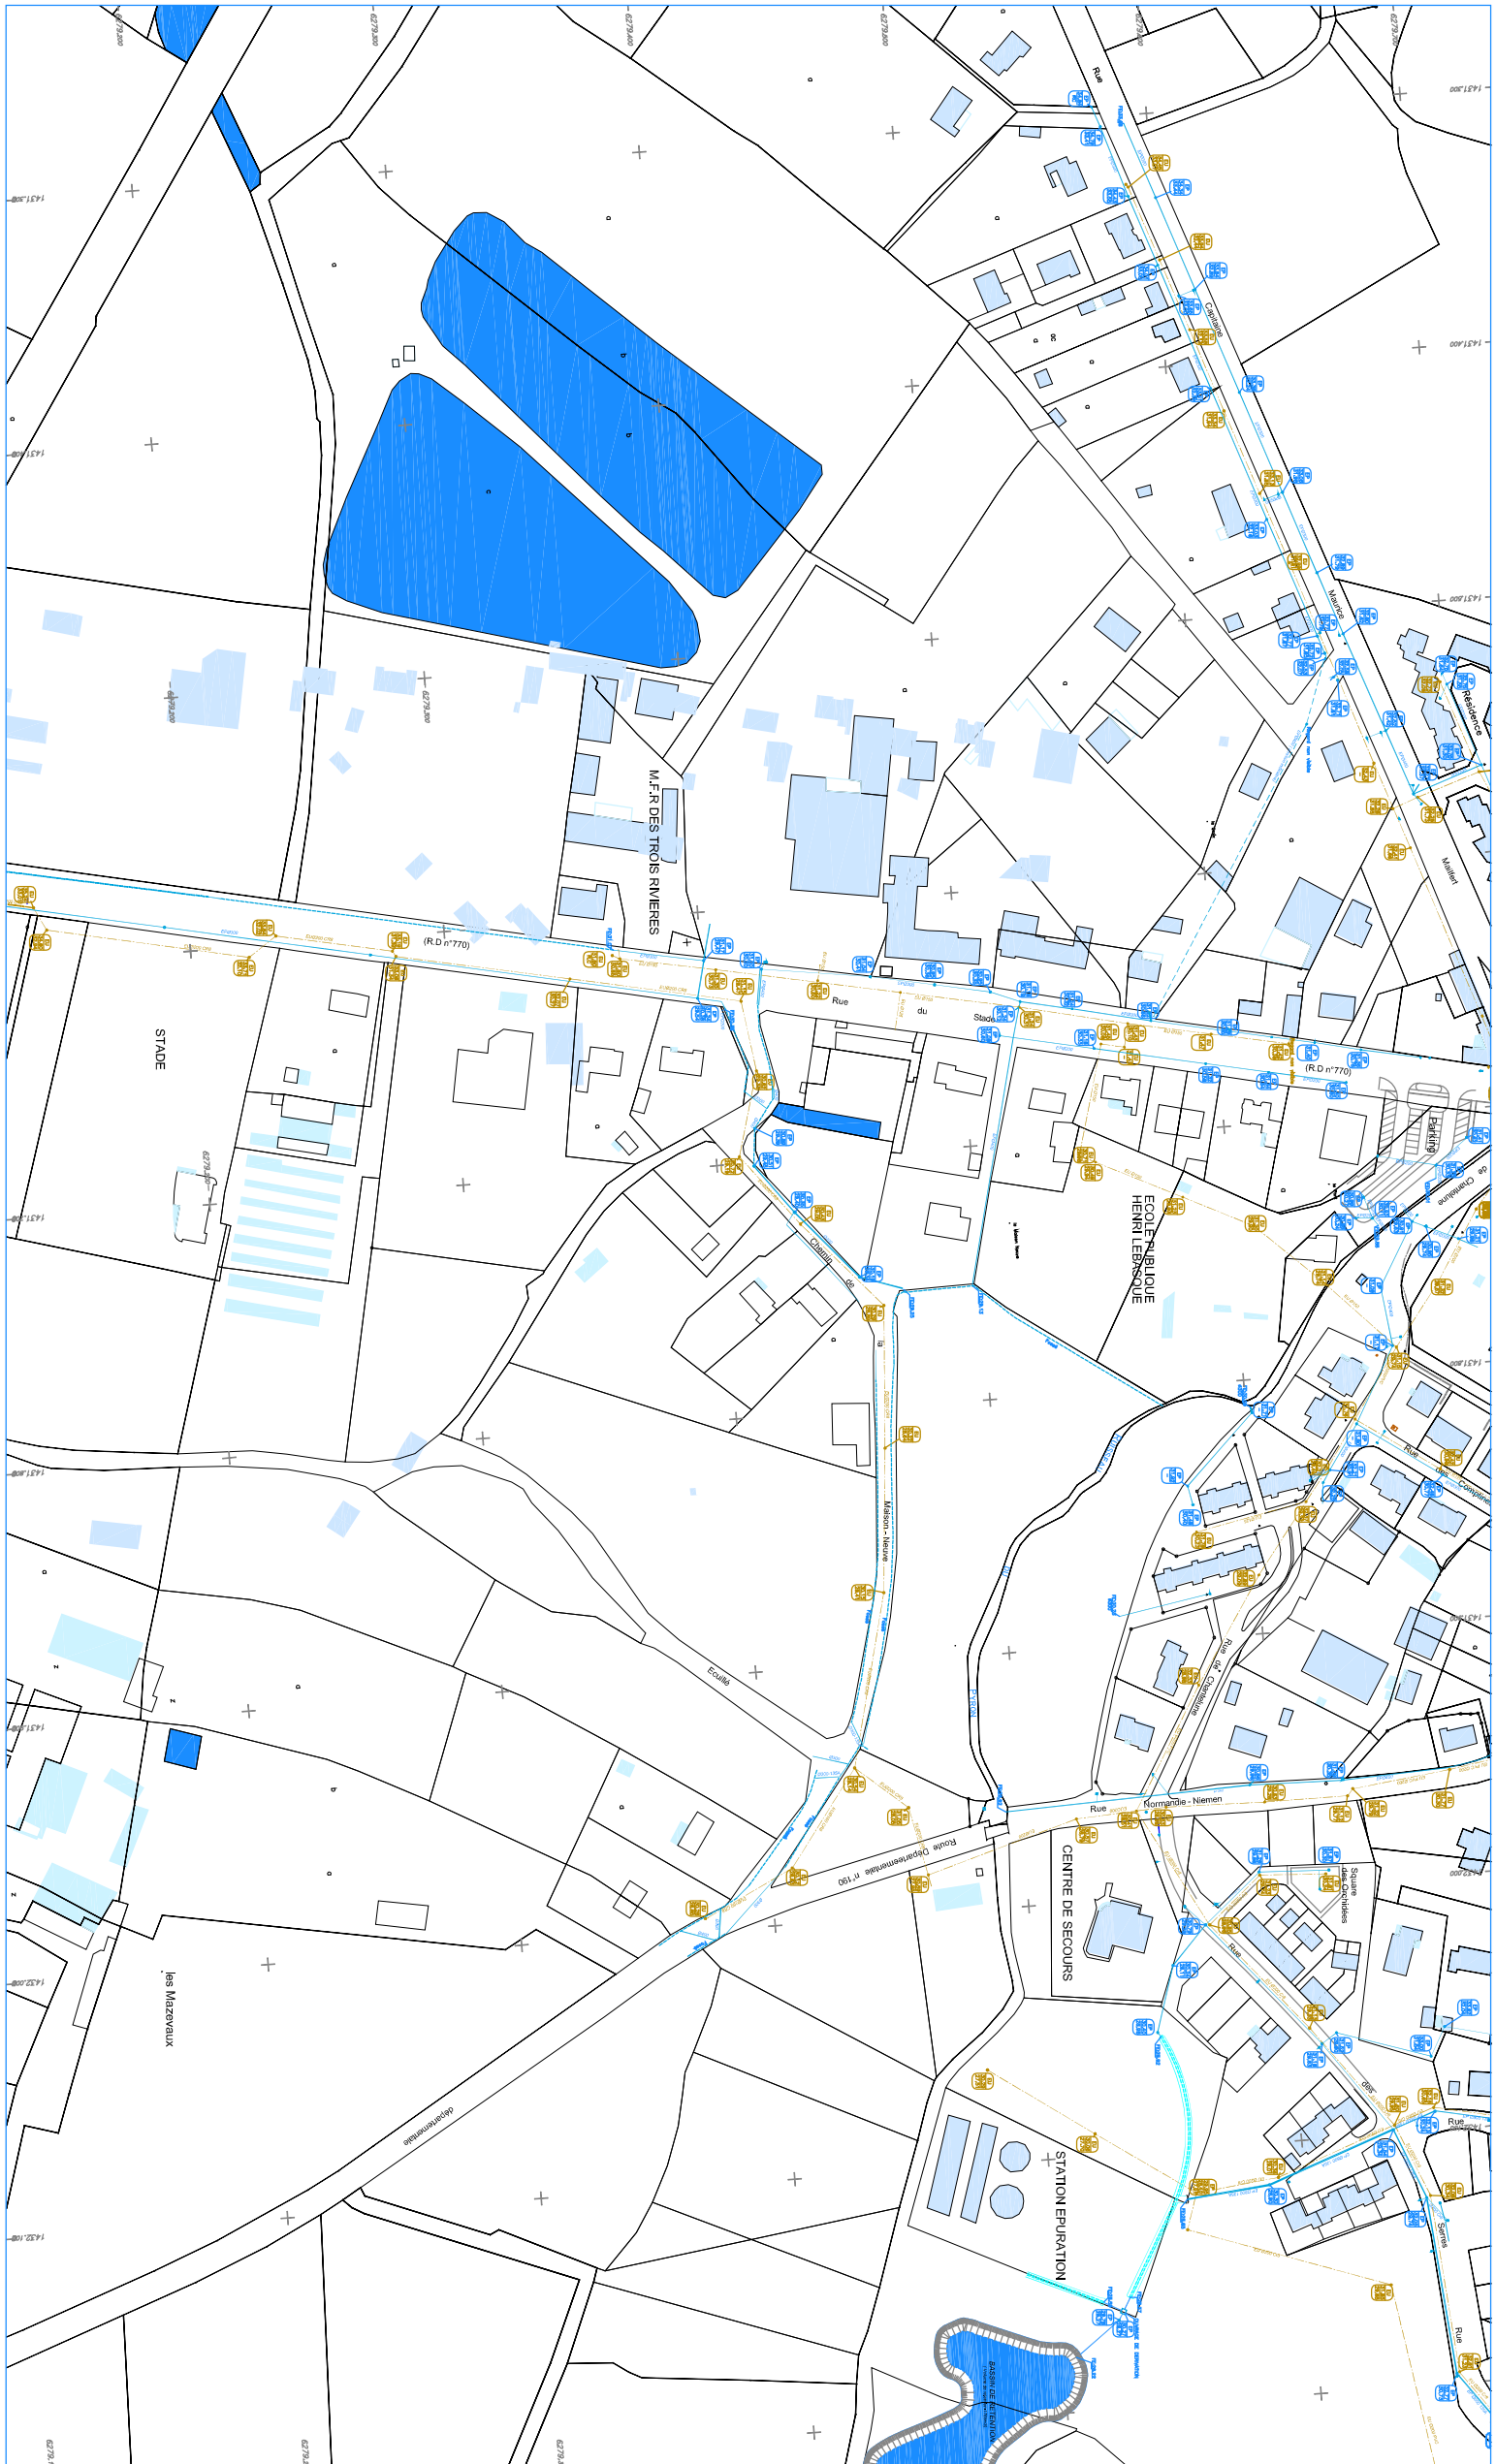

LEGENDA

E2340	Reseau Eau Potable
E2341	Reseau Eau Usées
E2342	Reseau de Vaine EP
E2343	Reseau de Vaine EU
E2344	Manoir epure
E2345	Manoir regard
E2346	Manoir de manivelle




COMMUNE DE CHAMPIGNÉ

**RESEaux EAUX USEES
RESEaux EAUX PLUVIALES**

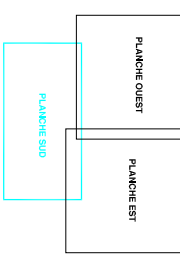

PLAN DE RECOLEMENT

ECHELLE 1/1000

DIDIER BUNEL
BUREAU D'ETUDE
