Champigné

COMMUNE DE CHAMPIGNE

RESEAUX EAUX USEES
RESEAUX EAUX PLUVIALES

PLANCHE OUEST

PLANCHE EST

PLANCHE SUD

PLAN DE RECOLEMENT

PLANCHE OUEST

ECHELLE 1/1000

Didier BUNEL
Successeur de M. CARRE
GEOMETRE-EXPERT
17bis, Bd de Strasbourg BP1000
49000 ANGERS cedex 01
Tél : 0 41 21 17 ou 0 41 41 94 20
email : bunel@geomaps.fr

DRESSE EN MARS 2015
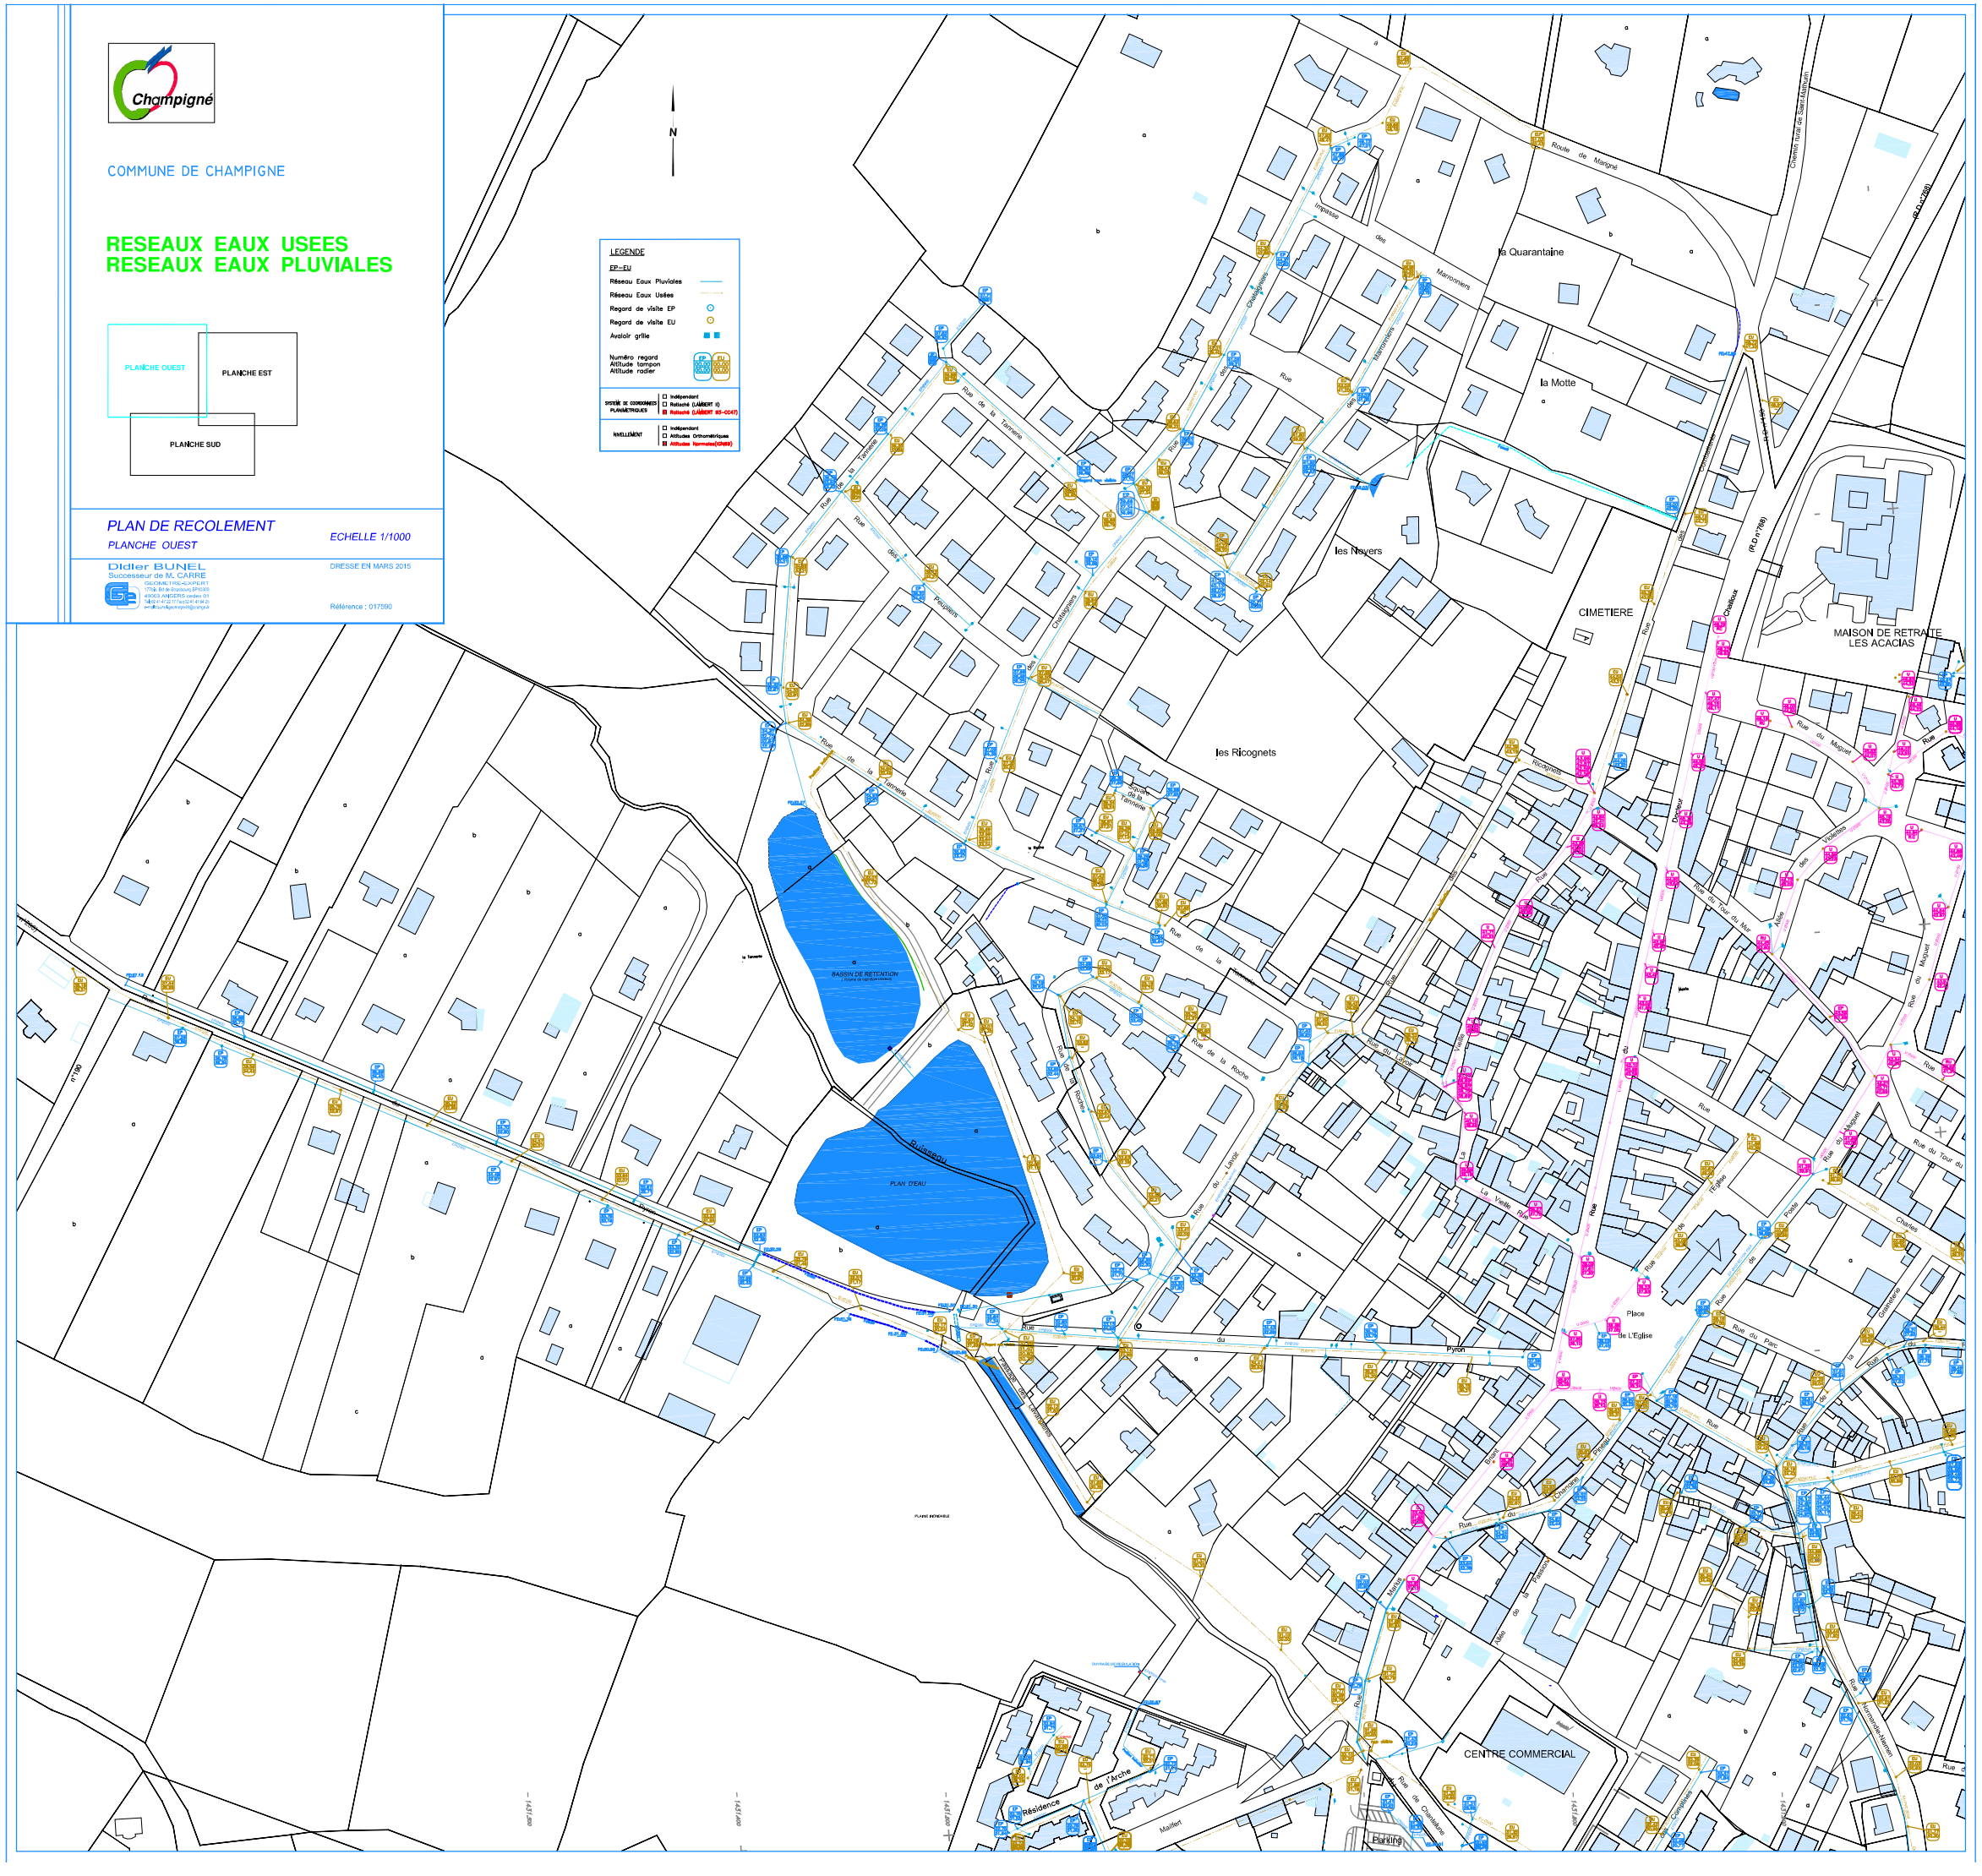
Référence : 017590